

- FÖRKLARINGAR**
 Alla mått anges i millimeter om ej annat anges. Mått kontrolleras innan fallverkning.
- FÖRESKRIFTER**
 Observera att mått på loftbjälklag är till färdigt ytskikt inklädd bjälklagskant. Se invändiga detaljer DT.
- MS-A:** Marksten, betongplattor 300x300, kulör A
MS-B: Marksten, betongplattor 300x300, kulör B
EG-A: Entrégolv, terrazzo, 300x300, kulör A
EG-B: Entrégolv, terrazzo, 300x300, kulör B
- HÄNVISNINGAR**
GENERELLA FÖRKLARINGAR: A-40.1-1009
ÖVERSIKTSPLAN, VÅN 10-1: A-40.1-1010-1
- FÖNSTER, UPPSTÄLLNINGAR:** A-42.5-0011 till A-42.5-0017
PARTIER STUDENTREÉR: A-42.5-0021 till A-42.5-0024 (litteran FPSxx)
PARTIER ENTRÉPASSAGER: A-42.5-0024 (litteran FPPxx)
PARTIER TRAPPHUSENTRÉER: A-42.5-0025
- INNEVÄGGSTYPER:** A-43.5-0001 till A-43.5-0002
DÖRRAR, UPPSTÄLLNINGAR: A-43.5-0011 till A-43.5-0017
INVÄNDIGA DETALJER: DT01 till DT11: A-43.6-1001 till A-43.6-1005
- TRAPPSTEGE TRS2:** A-46.4-1010 till A-46.4-1012
UNDERTAKSPLAN: A-43.1-1510-1
- VÄGGELEVATIONER STUDIOBOSTÄDER**
 LGH 5.1004: A-43.5-1035 (ELEVATION A/B)
 LGH 5.1003: A-43.5-1032 (ELEVATION A)
 LGH 5.1002: A-43.5-1039 (ELEVATION A/B)
 LGH 5.1001: A-43.5-1040 (ELEVATION A)
- INSTALLATIONER (E, V, W):**
 E PLANER: E610-1-1510-1, E630-1-1510-1, E640-1-1510-1
 V PLANER: V-571-1-1510-1
 W PLANER: W-501-1-1510-1
- K, F & K/F**
 SYMBOL HÄNGNING KYL OCH FRYS HAR TAGITS BORT.

Mått anger avstånd stomlinje-färdigt ytskikt terrazzoram

Mått anger avstånd stomlinje-färdigt ytskikt terrazzoram


Mått anger avstånd stomlinje-färdigt ytskikt terrazzoram

Mått anger avstånd stomlinje-färdigt ytskikt terrazzoram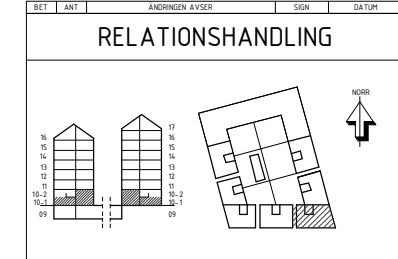

LUNDBYPARK KUBIK
 Rambergsgården 74:2, Göteborg


SKANSKA

A	BORING TEIN LYCKEFORS ARKITEKTER AB	TEL 031-280002
K	INTEGRA ENGINEERING AB	TEL 031-280002
COVI	AB	TEL 031-280002
KP	AB	TEL 031-280002
E	REJERS SVERIGE AB	TEL 0771-760000
V	VVSMILJÖ AB	TEL 031-760002
W	VVSMILJÖ AB	TEL 031-760002
M	MARK	TEL -


UPPDRAG NR 1219-01
 DATUM 20.02.25

RITAD AV VST
 ANSVARIG ALY

HANDELAGGARE VST
 NYBYGGNAD BOSTÄDER
 PLANRITNING, HUS 1, DEL 5, VÅN 10-1

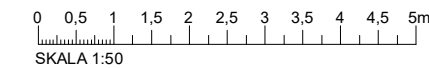

SKALA (A1) NUMMER I BET
1 : 50 A-40.1-1510-1

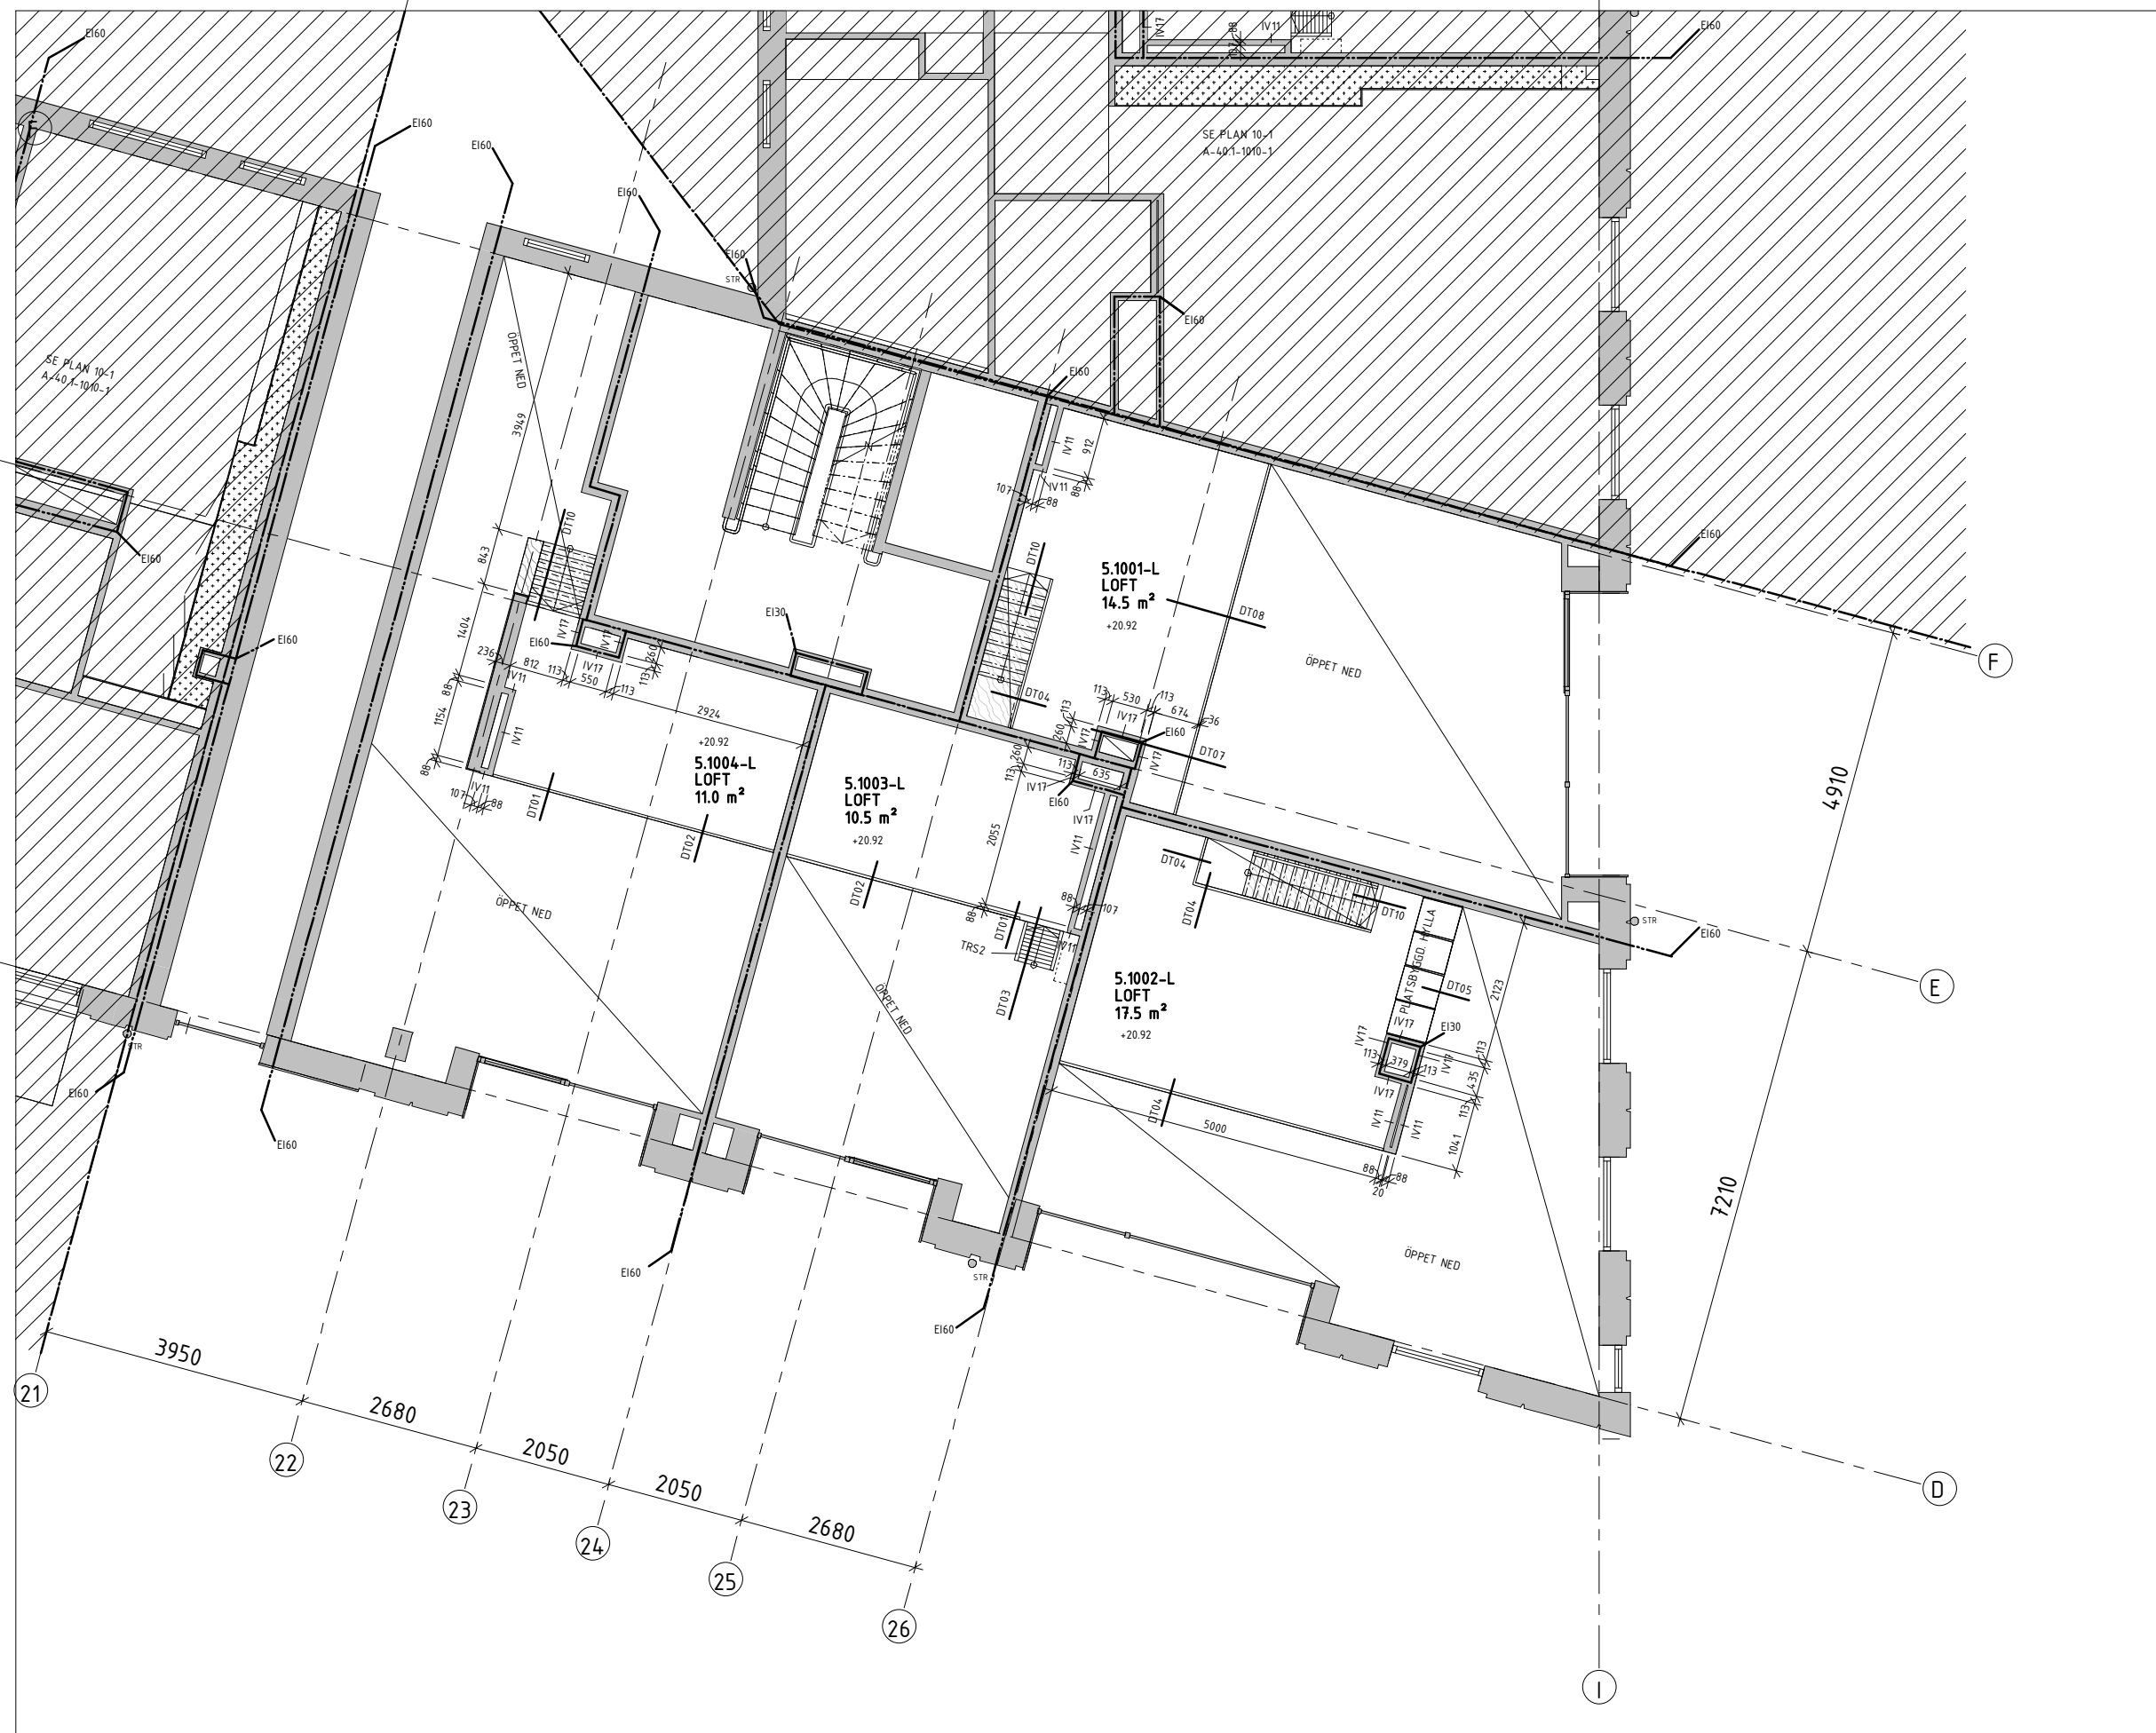

FÖRKLARINGAR
 Alla mått anges i millimeter om ej annat anges. Mått kontrolleras innan tillverkning.

FÖRESKRIFTER
 Observera att mått på loftbjälklag är till färdigt ytskikt inklädd bjälklagskant. Se invändiga detaljer DT.

HÄNVISNINGAR
 GENERELLA FÖRKLARINGAR: A-40.1-1109
 ÖVERSIKTSPLAN, VÅN 10-2: A-40.1-1010-2

INNERVÄGGSTYPER: A-43.5-0001 H11 A-43.5-0002
INVÄNDIGA DETALJER: DT01 H11 DT11: A-43.6-1001 H11 A-43.6-1005

TRAPPSTEGE TRS: A-46.4-1010 H11 A-46.4-1012
UNDERTAKSPLAN: A-43.1-1510-1
VÄGGELEVATIONER STUDIOBOSTÄDER
 LGH 5.1004: A-43.5-1035 (ELEVATION A/B)
 LGH 5.1003: A-43.5-1032 (ELEVATION A)
 LGH 5.1002: A-43.5-1039 (ELEVATION A/B)
 LGH 5.1001: A-43.5-1039 (ELEVATION A)

INSTALLATIONER (E, V, W):
 E PLANER: E610-1-1510-2, E630-1-1510-2, E640-1-1510-2
 V PLANER: V-57-1-1510-2
 W PLANER: W-50-1-1510-2

BET	ANT	ÄNDRINGEN AVSER	SEEN	DATA/TID
RELATIONSHANDLING				
LUNDBYPARK KUBIK Rambergsgården 74:2, Göteborg				
SKANSKA				
A	BÖRNS TÄN L YCKEFORS ARKITEKTER AB	TELEFON: 031-280002		
K	INTEGRA ENGINEERING AB	TELEFON: 031-825000		
KP	CDVI AB	TELEFON: 031-825000		
E	REJERS SVERIGE AB	TELEFON: 031-760000		
V	VVSMILJÖ AB	TELEFON: 031-760000		
W	VVSMILJÖ AB	TELEFON: 031-760000		
M	MARK	TEL: -		
UPPDRAG NR: 1219-01		RITAD AV: VST	HANDLAGGARE: VST	
DATUM: 20.02.25		ANSVARIG: ALY		
NYBYGGNAD BOSTÄDER PLANRITNING, HUS 1, DEL 5, VÅN 10-2				
SKALA (A1)	NUMMER	BET		
1 : 50	A-40.1-1510-2			

